



Leszno, dnia 15 stycznia 2025r.

INW – R / 650 / 2024

**Gmina Świąciechowa
ul. Ułańska 4
64-115 Świąciechowa**

Dotyczy: wydania warunków projektowych na budowę odcinka sieci kanalizacji sanitarnej w ul. Słonecznej (drodze o nr ewid. 222/19) w miejscowości Krzycko Małe.

Wodociągi Leszczyńskie Sp. z o.o. w Lesznie uprzejmie informuje, że w celu odprowadzenie ścieków sanitarnych z budynku mieszkalnego jednorodzinnego na działce o nr ewid. 169/3, usytuowanej przy ul. Słonecznej w Krzycku Małym, wymagane jest pobudowanie odcinka sieci kanalizacji sanitarnej w ww. ulicy.

Nowoprojektowaną sieć kanalizacji sanitarnej należy zaprojektować od istniejącej w ul. Głównej sieci kanalizacji sanitarnej PVC Ø 200 mm, następnie sieć poprowadzić w ul. Słonecznej, do wysokości działki o nr ewid. 169/3.

Sieć kanalizacji sanitarnej należy zaprojektować i wykonać zgodnie z niżej podanymi warunkami projektowymi:

- sieć kanalizacji sanitarnej należy wykonać z rur z PVC o średnicy min. Ø 200 mm, ściance litej i sztywności 8 kN/m²,
- nowoprojektowany odcinek sieci kanalizacji sanitarnej należy zaprojektować od istniejącego już wyprowadzonego w kierunku ul. Słonecznej, odcinka sieci PVC DN 200 (zgodnie z zaznaczeniem na szkicu geodezyjnym powykonawczym stanowiącym załącznik nr 1),
- sieć należy zaprojektować z minimalnym spadkiem, zachowując rzędną włączenia do wyprowadzonego odcinka sieci tj. 103,35 m n.p.m., celem umożliwienia dalszej rozbudowy sieci w ul. Słonecznej. Przedmiotowa rzędna na szkicu geodezyjnym jest rzędna przed zamianą układu wysokościowego.
- kinetę studni na końcu sieci należy przygotować pod dalszą rozbudowę sieci oraz pod włączenie przyłącza kanalizacyjnego z działki o nr ewid. 169/3 i 222/30,
- na sieci zamontować studnie kanalizacyjne o średnicy min. Ø 1000 mm wykonane z materiałów zapewniających ich całkowitą szczelność (beton B45, tworzywo sztuczne),
- studnie kanalizacyjne usytuowane w jezdni należy zwieńczyć żelbetową płytą pokrywową z osadzonym centralnie włazem kanałowym, zapobiegającą jego osiadaniu w nawierzchni jezdni,
- studnie przykryć włazem żeliwnym typu ciężkiego z wypełnieniem betonowym oraz zabezpieczyć pierścieniem zabezpieczającym prefabrykowanym betonowym (w terenach nieutwardzonych).

Wodociągi Leszczyńskie Spółka z o.o. 64-100 Leszno, ul. Lipowa 76A

Sekretariat
Dział Obsługi Klienta

65 529 83 11
65 529 83 44

Dział Inwestycji
Laboratorium

65 529 83 15
65 529 83 39

Pogotowie wód – kan.
994 65 529 83 38

wodociagileszczynskie.pl
znajdź nas na:  

eBOK

Jednocześnie informujemy o następujących kwestiach związanych z późniejszym wykonaniem sieci kanalizacji sanitarnej:

- o przystąpieniu do prac wykonawczych należy powiadomić Dział Eksploatacji Wodociągów Leszczyńskich w Lesznie,
- wykonaną sieć kanalizacji sanitarnej w stanie odkrytym należy zgłosić do Działu Eksploatacji Wodociągów Leszczyńskich w Lesznie w celu dokonania odbioru technicznego, załączając egzemplarz dokumentacji projektowej, powykonawczą dokumentację geodezyjną oraz inspekcję TV pobudowanej sieci kanalizacyjnej,
- warunkiem uzyskania protokołu odbioru technicznego będzie dostarczenie powykonawczej dokumentacji geodezyjnej pobudowanej sieci kanalizacji sanitarnej (mapa powykonawcza, szkice oraz współrzędne punktów).

Przy projektowaniu i wykonywaniu sieci kan.san. należy uwzględnić również zapisy zawarte w opracowaniu pt. „Wytyczne projektowania i realizacji sieci, przyłączy i urządzeń wodociągowych i kanalizacyjnych MPWiK w Lesznie”, zamieszczonym na stronie internetowej naszego Przedsiębiorstwa www.wodociagileszczynskie.pl – Strefa Klienta - załatwianie sprawy.

Powyższe warunki są ważne do 15.01.2027r.

Uszczegółowienie warunków projektowych nastąpi na spotkaniach z projektantem w Dziale Inwestycji Wodociągów Leszczyńskich. Zaznaczamy również, że projekt techniczny sieci kanalizacji sanitarnej wraz z planem zagospodarowania terenu należy przedłożyć do uzgodnienia w w/w Dziale Inwestycji. Po uzgodnieniu jeden egzemplarz dokumentacji projektowej pozostaje w naszym Przedsiębiorstwie. **Do dokumentacji należy dołączyć protokół z narady koordynacyjnej (dawniej ZUDP), bądź też uzgodnienia z poszczególnymi branżami.**

Z poważaniem

Z-ca KIEROWNIKA
Działu Inwestycji

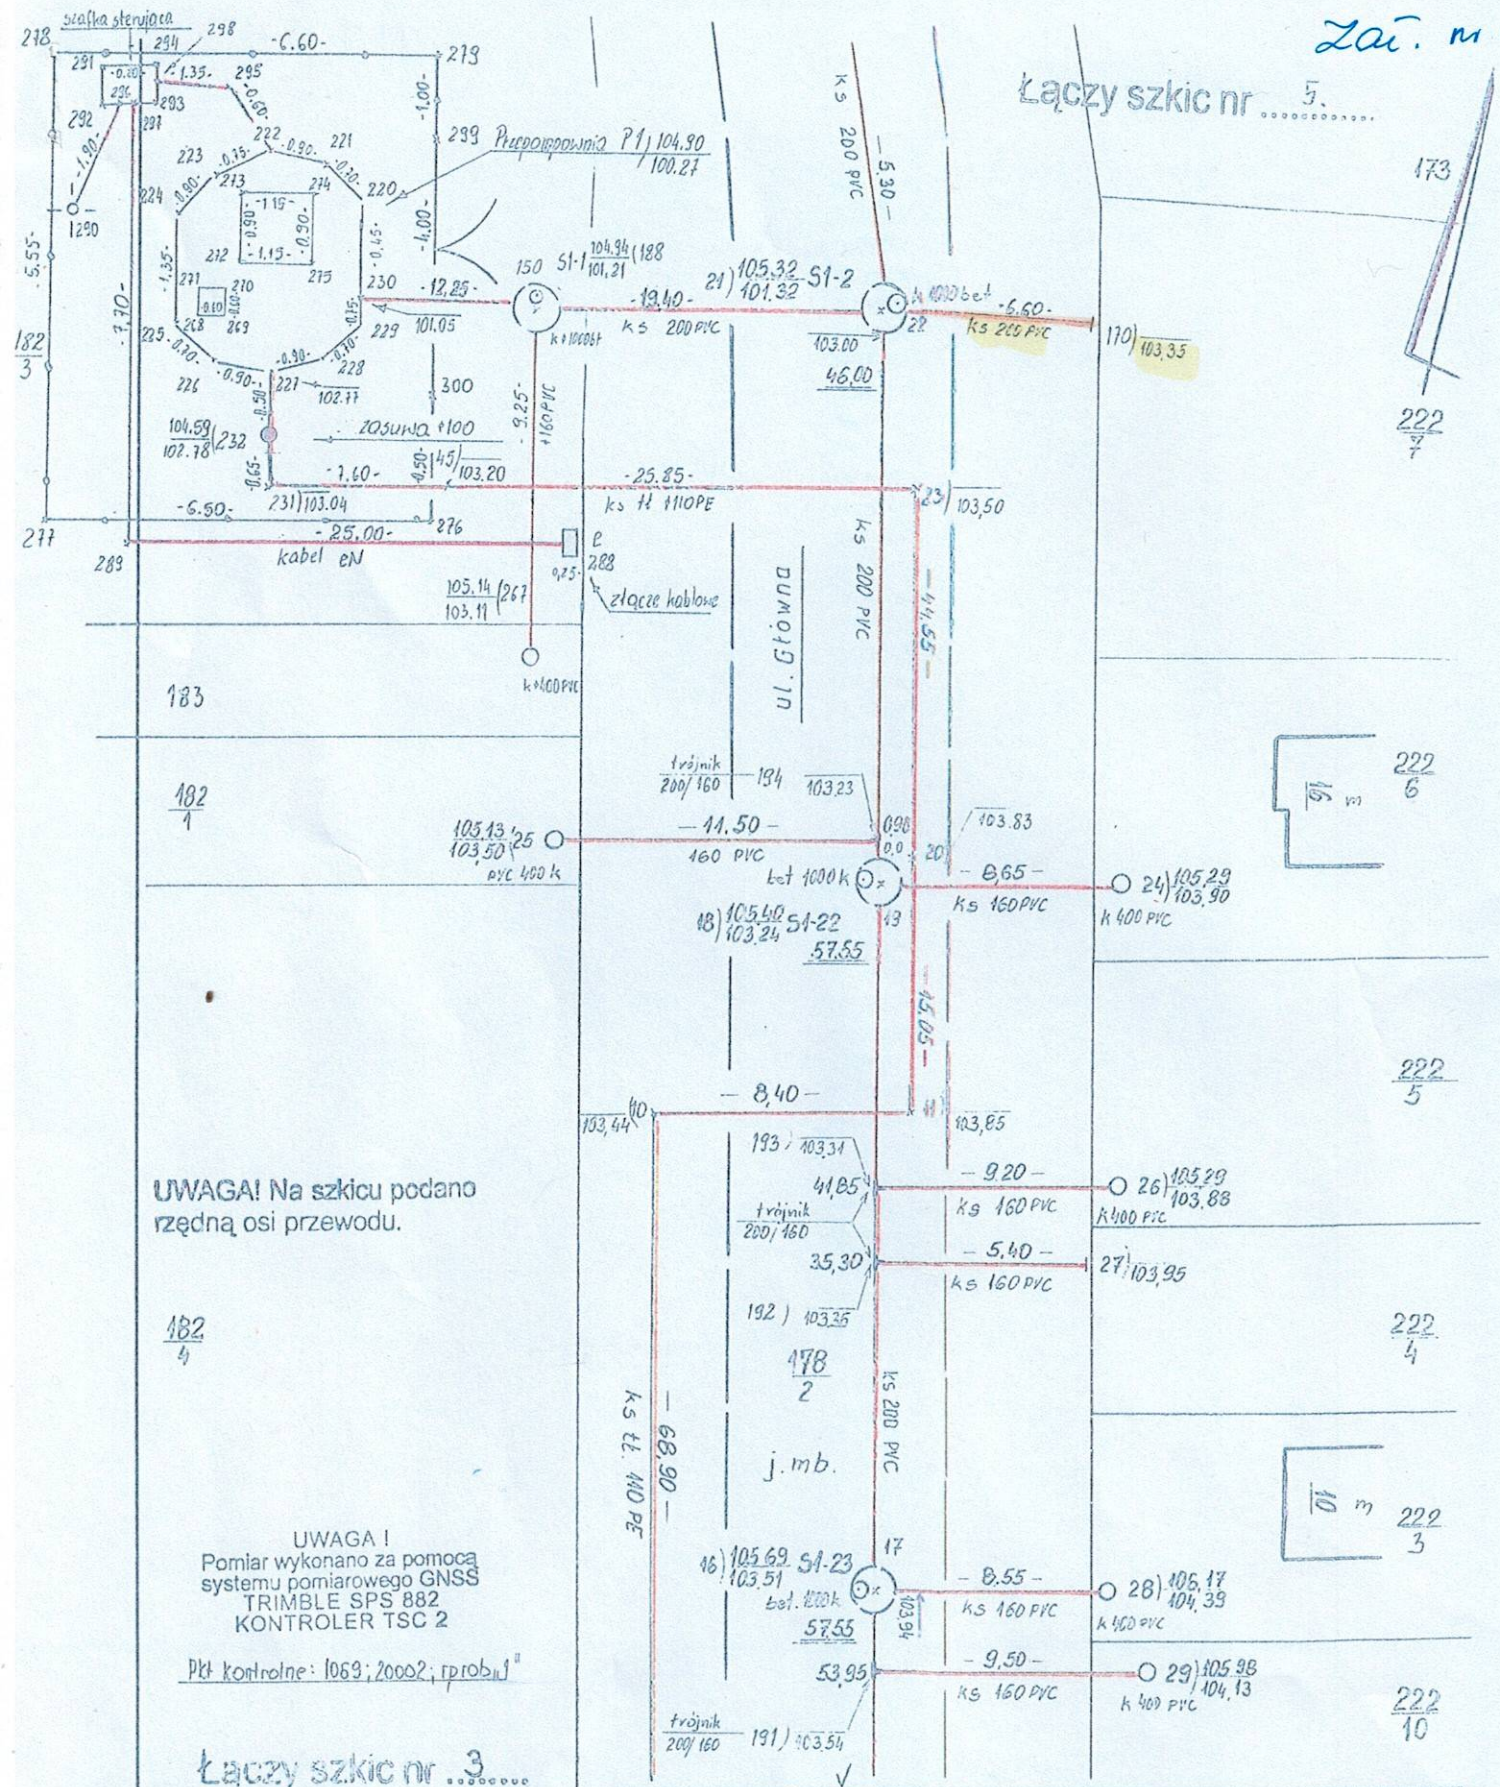

Katarzyna Wojciechowska

Załączniki:

1. Szkic geodezyjny powykonawczy odcinka sieci kanalizacji sanitarnej w ul. Słonecznej w miejscowości Krzycko Małe.
Podane rzędne na szkicu są rzędnymi przed zmianą układu wysokościowego.

Załącznik nr 1

Łączy szkic nr 5.



Nazwa obiektu: ul. Główna; dz 178/2				Rodzaj pracy: Inwentaryz. kanalizacji sanitarnej	
	Data	Nazwisko i imię wykonawcy	Województwo wielkopolskie	BIURO USŁUG GEODEZYJNO-KARTOGRAFICZNYCH inż. Jacek Kołodziej ul. Dekana 6e, 64-100 Leszno tel. 601 75 29 57	
Pomierzył:	08.2016	J. Kołodziej	Powiat Leszczyński		
Skartował:		- II -	Gmina Świątchowo	ID GN VII. 6640.1957.2016	
Wykreślił		inż. JACEK KOŁODZIEJ	Obwód Krzycho Male		
Opracował		geodeta uprawniony Uprawnienia nr 12404	Miasto	Szkic polowy 4	
Sprawdził:		dr inż. Krzysztof Wójcik, ul. Rybnieślnicza 20 tel. 065 536 01 12, tel. kom. 752 957	Wieś	Pierworys 432, 414, 163, 3; 432, 414, 211, 1	